

Oświęcimskie Towarzystwo Budownictwa Społecznego Sp. z o.o.
Plac Słoneczny 4/1, 32-600 Oświęcim
tel. 33-841-17-18, 33-844-40-64
e-mail: biuro@otbs.eu
www.otbs.eu

Numer sprawy: **OTBS/PU-1/2025**

Ogłoszenie o przetargu ustnym na najem lokalu użytkowego

Oświęcimskie Towarzystwo Budownictwa Społecznego Sp. z o.o. w Oświęcimiu, ogłasza przetarg ustny na najem lokalu użytkowego przy ul. Mickiewicza 2-4 w Oświęcimiu o powierzchni 123,17 m². Lokal usytuowany jest na parterze i posiada dwa niezależne wejścia zewnętrzne (od ulicy).

Budynek wyposażony jest w monitoring zewnętrzny.

Prognozowane oddanie lokalu do użytkowania – luty 2026r.

Wykończenie lokalu: płytki gresowe na podłodze, ściany pomalowane na biało, osprzęt elektryczny wraz z oświetleniem, podwieszany sufit ażurowy.

Media znajdujące się w lokalu:

- instalacja centralnego ogrzewania i chłodzenia,
- instalacja wodna i kanalizacyjna,
- instalacja elektryczna,
- instalacja teletechniczna.

Lokal adaptowany dla rodzaju działalności jest na koszt i staraniem Oferenta po uprzednim uzgodnieniu z Wynajmującym.

Lokal można oglądać po wcześniejszym ustaleniu terminu z biurem OTBS pod nr tel. 33 841 17 18.


Przetarg odbędzie się w dniu **14.11.2025 o godz. 12:00** w siedzibie spółki: Plac Słoneczny 4/1, 32-600 Oświęcim.

Stawka wywoławcza za 1 m² – 45,00 zł (netto)

Minimalna wysokość postąpienia – 0,50 zł

Warunkiem przystąpienia do przetargu jest wpłata wadium w wysokości 11 085,00 zł przelewem na rachunek Oświęcimskiego Towarzystwa Budownictwa Społecznego Sp. z o.o., prowadzonym przez Bank PEKAO S.A. nr 54 1240 1170 1111 0000 2418 4623, **do dnia 13.11.2025r. do godz. 15:00**

Regulamin przetargu oraz wzór umowy najmu znajdują się na stronie internetowej www.otbs.eu

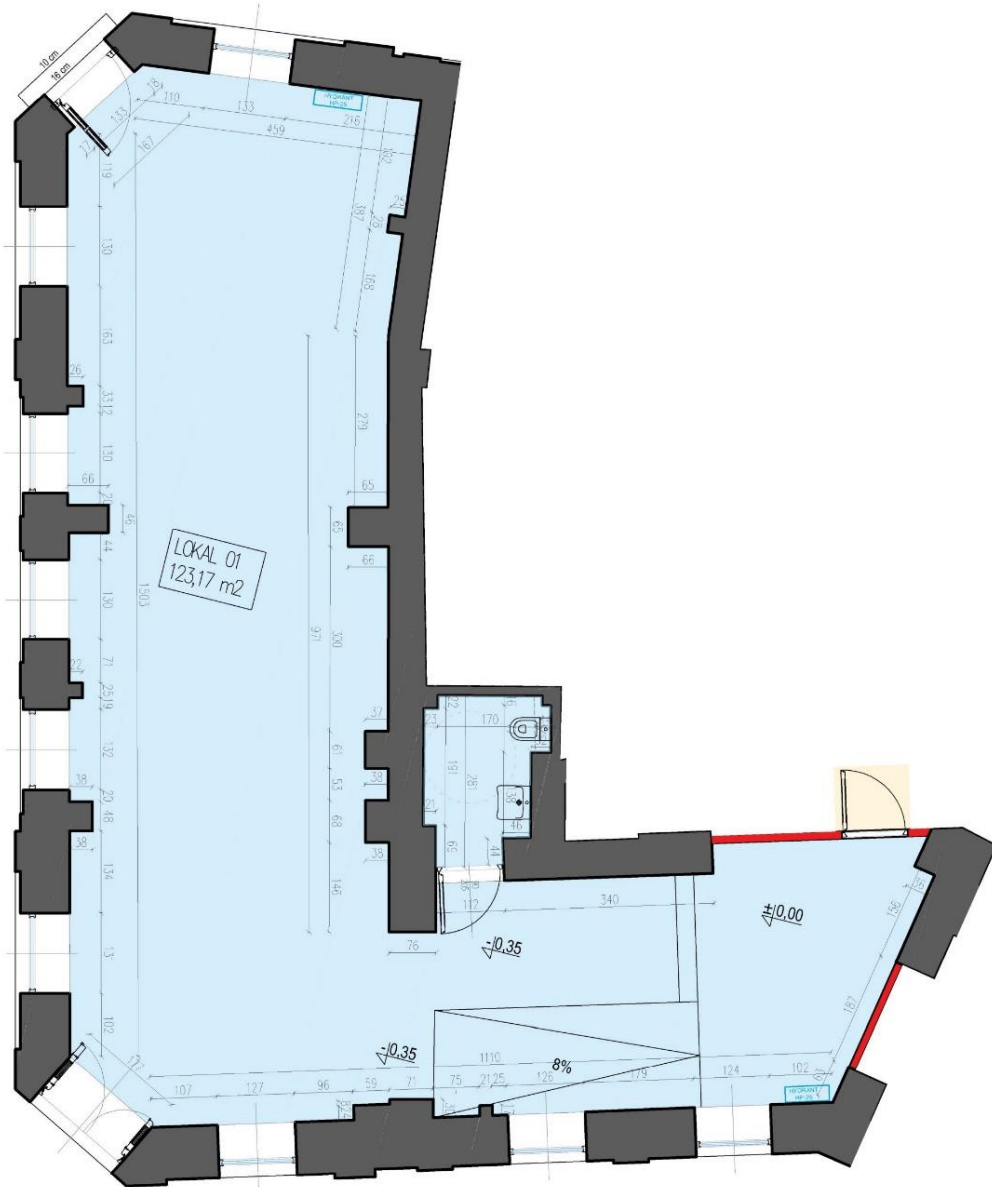

NAZWA INWESTYCJI PROJECT NAME	Inwentaryzacja powykonawcza budynku mieszkalno-usługowego zlokalizowanego przy ul. Mickiewicza 2 i 4 w Oświęcimiu	PROJEKTOWAŁ DESIGNED BY	mgr inż. arch. Krzysztof Rudziewicz	NR UPRAWNIEN LICENSE NO	MPOIA/012/2009	PODPIS SIGNATURE		
ADRES INWESTYCJI PROJECT ADDRESS	Jednostka ewidencyjna: 121301_1, Oświęcim - miasto obr. Oświęcim 0001, dz. 2322, 2323, 1737/10, 1737/4	SPRAWDZIŁ CHECKED BY						
INWESTOR INVESTOR	Oświęcimskie Towarzystwo Budownictwa Społecznego Sp. z o.o. ul. Plac Słoneczny 4/1 32-600 Oświęcim	FAZA PROJEKTU STAGE	Koncepcja					
WYKONAWCA PROJEKTU PROJECT DESIGNER	 architekci	NAZWA RYSUNKU DRAWING NAME	Rzut parteru - LOKAL 01					
	KRU Architekci Plac Wolności 15a 35-073 Rzeszów tel. 0048 698 576 676 e-mail: biuro@kruarchitekci.pl www.kruarchitekci.pl	BRANŻA BRANCH	NR RYS. / DRAWING NO	SKALA / SCALE	FORMAT / SIZE			
		ARCH		A 03	1:100	A3		
	Wszelkie prawa zastrzeżone. Rysunek ten podlega ochronie prawnej zgodnie z przepisami Ustawy z dnia 04.00.1994r. o Prawie autorstwie i prawach pokrewnych. Powielanie oraz wykorzystywanie rysunku bez zgody autora może być karalne.	DATA / DATE	29.10.2025				ZMIANA / REV	

