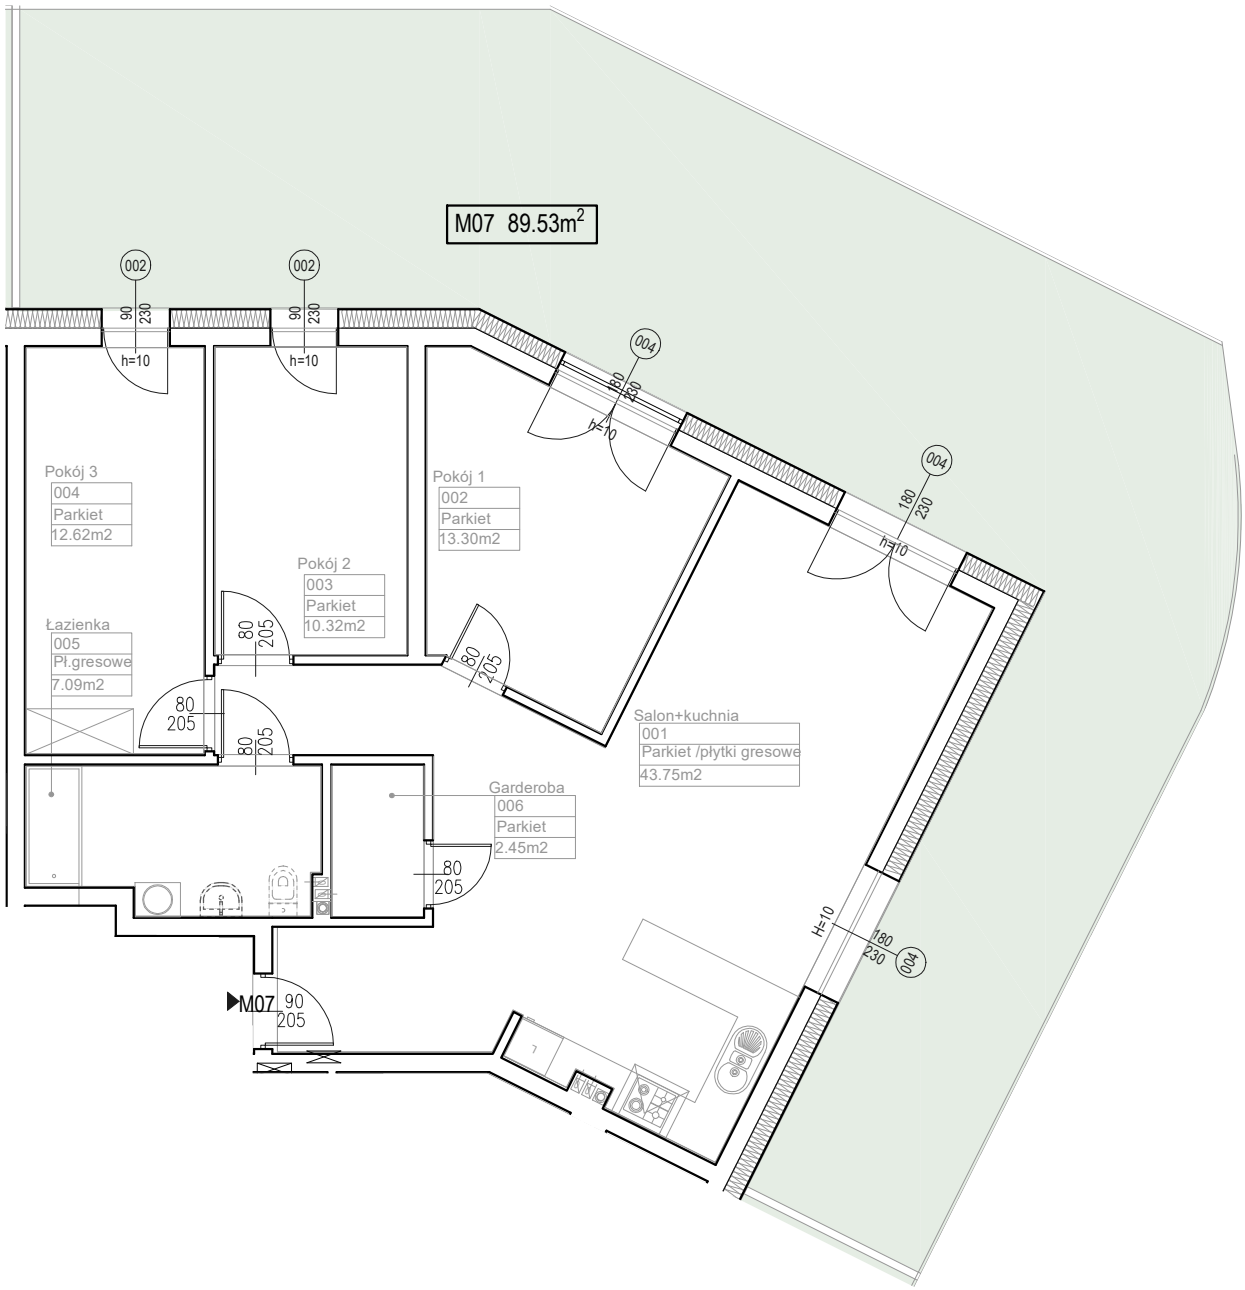

NAZWA INWESTYCJI PROJECT NAME	Dokumentacja powykonawcza budynku mieszkalnego wielorodzinnego	ZESPÓŁ PROJEKTOWY DESIGN TEAM	NR UPRAWNIEŃ LICENSE NO	PODPIS SIGNATURE
		ARCHITEKTURA		
		PROJEKTOWAŁ DESIGNED BY mgr inż. arch. **Krzysztof Rudzielewicz**	**MPOIA/012/2009**	
		OPRACOWAŁ DRAWN BY		
		SPRAWDZIŁ CHECKED BY		
ADRES INWESTYCJI PROJECT ADRESS	Jednostka ewidencyjna: 121301_1 Oświęcim - miasto, obręb: nr 0003 Stare Stawy, Na fragmencie działki nr 289/207	FAZA PROJEKTU STAGE	DOKUMENTACJA POWYKONAWCZA	
INWESTOR INVESTOR	Oświęcimskie Towarzystwo Budownictwa Społecznego Sp. z o.o. ul. Plac Słoneczny 4/1 32-600 Oświęcim	NAZWA RYSUNKU DRAWING NAME	MIESZKANIE M07	
WYKONAWCA PROJEKTU PROJECT DESIGNER	**KRU Architekci** ul. Potokowa 116 B/8 35-104 **Rzeszów** Plac Wolności 15a 35-073 **Rzeszów** **tel:0048 698 576 676** **e-mail: biuro@kruarchitekci** www.kruarchitekci.pl	BRANŻA BRANCH **ARCH**	NR RYS. / DRAWING NO A 07	SKALA / SCALE 1:100 FORMAT / SIZE **A4**
		DATA / DATE **06.2026**		ZMIANA / REV

Wszelkie prawa zastrzeżone. Rysunek ten podlega ochronie prawnej zgodnie z przepisami Ustawy z dnia 04.02.1994 r. o Prawie autorskim i prawach pokrewnych. Powielanie oraz wykorzystywanie rysunku bez zgody autora może być karalne.