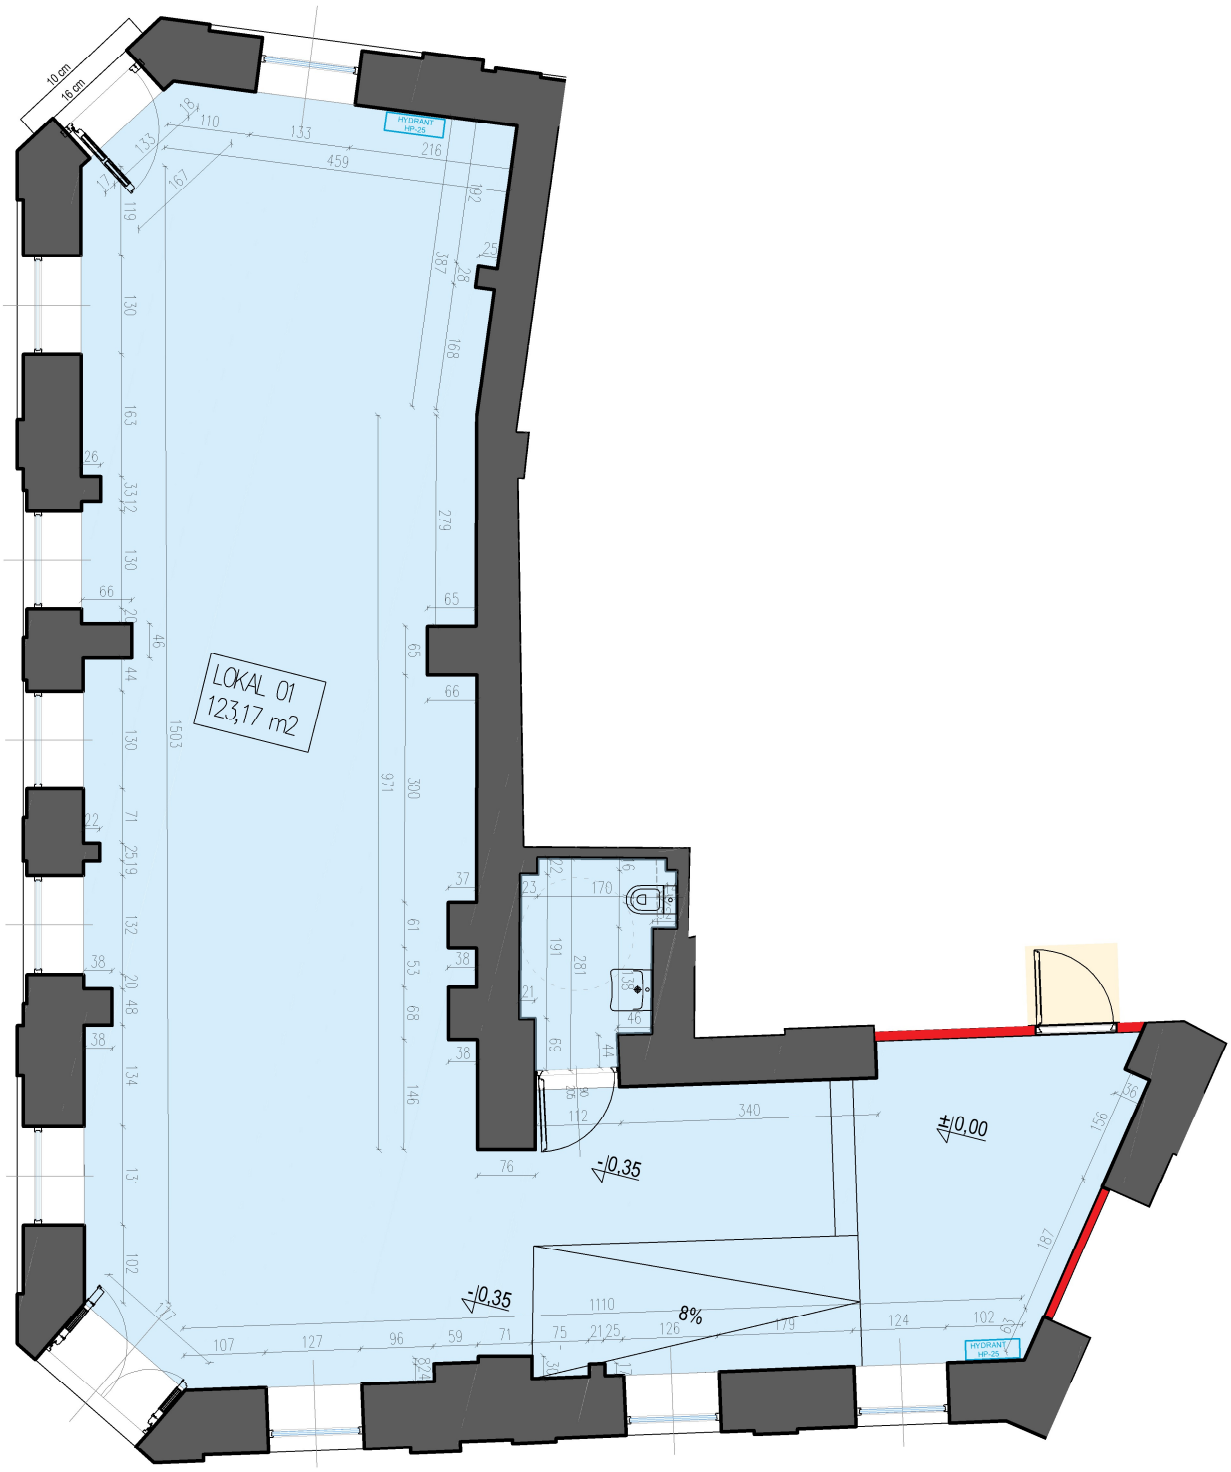

NAZWA INWESTYCJI PROJECT NAME	*Inwentaryzacja powykonawcza budynku mieszkalno-usługowego zlokalizowanego przy ul. Mickiewicza 2 i 4 w Oświęcimiu*		
ADRES INWESTYCJI PROJECT ADRESS	Jednostka ewidencyjna: 121301_1, Oświęcim - miasto obr. Oświęcim 0001, dz. 2322, 2323,1737/10, 1737/4		
INWESTOR INVESTOR	Oświęcimskie Towarzystwo Budownictwa Społecznego Sp. z o.o. ul.Plac Słoneczny 4/1 32-600 Oświęcim		
WYKONAWCA PROJEKTU PROJECT DESIGNER	KRU Architekci Plac Wolności 15a 35-073 Rzeszów tel:0048 698 576 676 e-mail: biuro@kruarchitekci www.kruarchitekci.pl		

		NR UPRAWNIEŃ LICENSE NO	PODPIS SIGNATURE
PROJEKTOWAŁ DESIGNED BY	mgr inż. arch. Krzysztof Rudzielewicz	MPOIA/012/2009	
SPRAWDZIŁ CHECKED BY			
FAZA PROJEKTU STAGE	Koncepcja		
NAZWA RYSUNKU DRAWING NAME	Rzut parteru - LOKAL 01		

BRANŻA BRANCH	NR RYS. / DRAWING NO	SKALA / SCALE	FORMAT / SIZE
ARCH	A 03	1:100	A3

DATA / DATE	ZMIANA / REV
29.10.2025	

Wszelkie prawa zastrzeżone. Rysunek ten podlega ochronie prawnej zgodnie z przepisami Ustawy z dnia 04.02.1994 r. o Prawie autorskim i prawach pokrewnych. Powielanie oraz wykorzystywanie rysunku bez zgody autora może być karalne.